ÚPN-O mesta Dunajská Streda Zmeny a doplnky č. 2/2015

Regulácia funkčného a priestorového usporiadania a vymedzenie verejnoprospešných stavieb

MIERKA
1 : 5000

Obstarávateľ: Mesto Dunajská Streda
Spracovateľ : AUREX, s.r.o., Bratislava
Hlavný riešiteľ : Ing. arch. Ľubomír Klaučo
Zodpovedný riešiteľ: Ing. arch. Lenka Stankovská
Ing. arch. Daniela Huertas
Ing. arch. Zdenka Mrázová
2016

Dunajská Streda

Poradové číslo bloku	Kód funkčného využitia	Etapa	Smerná podlaž.	Index zastavanosti (%)	Podiel zelene (%)	Index podlaž. plôch
Z 112	VP	ZI	4	70	5	2,2
Z 113	BRM	ZI	3	25	40	0,8
Z 114	BRR	N	3	30	50	0,9
Z 115	PVS	NN	3	30	30	0,9
Z 116	DP	Z	0	0	80	0
~~Z 117~~	~~BR~~	~~NN~~	~~2~~	~~20~~	~~50~~	~~0,4~~
~~Z 118~~	~~BRM~~	~~NN~~	~~3~~	~~30~~	~~40~~	~~0,9~~
Z 119	BRM	NN	3	30	40	0,9
Z 120	BRM	NN	3	30	40	0,9
Z 121	BRM	NN	3	30	40	0,9
Z 122	BB	ZI	4	30	30	1
Z 123	PVS	N	3	40	30	1,2
Z 124	BRM	NN	3	35	40	1,1
Z 125	PM	NN	3	30	20	0,9
~~Z 126a~~	~~POS~~	~~NN~~	~~4~~	~~30~~	~~30~~	~~1~~
~~Z 126b~~	~~POS~~	~~NN~~	~~4~~	~~30~~	~~30~~	~~1~~
Z 127	RA	NN	4	25	50	0,8
Z 128	PM	NN	3	30	30	0,9
Z 129a	VP	NN	3	45	30	1,4
Z 129b	VP	NN	3	45	30	1,4
Z 129c	VP	NN	3	45	30	1,4
Z 130	BRM	N	2	30	40	0,6
~~Z 131a~~	~~BR~~	~~N~~	~~2~~	~~25~~	~~50~~	~~0,5~~
~~Z 131b~~	~~BR~~	~~N~~	~~2~~	~~25~~	~~50~~	~~0,5~~
Z 132	BRR	N	2	35	40	0,7
Z 133	BR	N	2	30	50	0,6
Z 134	POS	ZI	2	50	15	1
~~Z 135~~	~~POS~~	~~NN~~	~~3~~	~~35~~	~~25~~	~~1,1~~
Z 136	RA	N	3	30	50	0,9
Z 137	BR	NN	2	30	40	0,6
Z 138a	RA	N	3	30	50	0,9
Z 138b	MZ	N	0	0	0	0
Z 139	POS	ZI	7	45	40	2,4

Poradové číslo bloku	Kód funkčného využitia	Etapa	Smerná podlaž.	Index zastavanosti (%)	Podiel zelene (%)	Index podlaž. plôch
Z 140a	BRM	NN	3	30	30	0,9
Z 140b	BRM	NN	3	30	30	0,9
Z 140c	BRM	NN	3	30	30	0,9
Z 140d	BRM	NN	3	30	30	0,9
Z 140e	BRM	NN	3	30	30	0,9
Z 141	BRM	ZI	3	30	30	0,9
Z 142a	POS	NN	3	30	40	0,9
Z 142b	POS	NN	3	30	40	0,9
Z 143	BRM	NN	3	30	40	0,9
Z 144	POS	Z	2	80	5	1,6
Z 145	PM	Z	4	50	25	1,6
Z 146	DP	Z	0	0	0	0
Z 147	POS	N	3	35	25	1,1
Z 148	POS	Z	3	35	20	1,1
Z 149	DP	Z				
Z 150	DP	ZI				
Z 151	BR	N	2	25	50	0,5
Z 152	PVS	Z	3	40	20	1,2
Z 153	BRR	ZI	3	25	40	0,8
Z 154	BR	NN	3	25	50	0,8
Z 155a	RŠ	ZI	2	50	25	1
Z 155b	RŠ	NN	2	70	20	1,4
Z 156	POS	ZI	4	25	40	0,8
Z 157a	ZC	N	1	5	80	0
Z 157b	ZC	Z	1	5	80	0
Z 158	ZC	Z	1	5	80	0
Z 159	ZC	Z	1	5	80	0
Z 160	ZC	Z	1	5	80	0
Z 161a	BRR	ZI	3	25	35	0,8
Z 161b	BRR	ZI	3	25	35	0,8
Z 162	MZ	Z				
Z 163	BRM	Z	4	35	10	1,1
Z 164	RŠ	ZI	2	10	60	0,2

Poradové číslo bloku	Kód funkčného využitia	Etapa	Smerná podlaž.	Index zastavanosti (%)	Podiel zelene (%)	Index podlaž. plôch
Z 165	MZ	N				
Z 166	DP	Z				
Z 167	BB	Z	4	25	20	0,8
Z 168	BRM	Z	3	20	50	0,6
Z 169	BRR	ZI	3	25	45	0,8
Z 170	BRR	Z	3	25	45	0,8
Z 171	BRR	Z	3	25	45	0,8
Z 172	BRR	ZI	3	25	45	0,8
Z 173	PM	ZI	5	55	25	2,2
Z 174	PM	ZI	4	50	25	1,6
Z 175	BB	Z	9	30	35	1,9
Z 176	BB	ZI	7	55	20	2,9
Z 177	BB	ZI	7	65	10	3,4
Z 178	POS	Z	3	30	20	0,9
Z 179	BRM	Z	2	20	50	0,4
Z 180	BRM	Z	2	20	50	0,4
Z 181	BRM	Z	2	20	50	0,4
Z 182	BRM	Z	3	20	50	0,6
Z 183	BRM	Z	2	30	45	0,6
Z 184	BB	ZI	3	35	40	1,1
Z 185	BRM	Z	3	25	40	0,8
Z 186	BRM	Z	2	20	50	0,4
Z 187	BRM	Z	2	30	40	0,6
Z 189	PVS	Z	4	40	20	1,6
Z 190	PVS	NN	4	40	20	1,6
Z 191	PVS	Z	3	30	40	0,9
Z 192	PVS	Z	4	40	20	1,3
Z 193	PVS	N	4	35	35	1,1
Z 194	PVS	V	4	30	30	1
Z 195	BRM	ZI	2	25	50	0,5
Z 196	POS	N	3	50	20	1,5
Z 197	PVS	N	3	40	20	1,2
Z 198	BR	NN	2	25	50	0,5

Zmeny a doplnky ÚPN mesta Dunajská Streda č. 2/2015

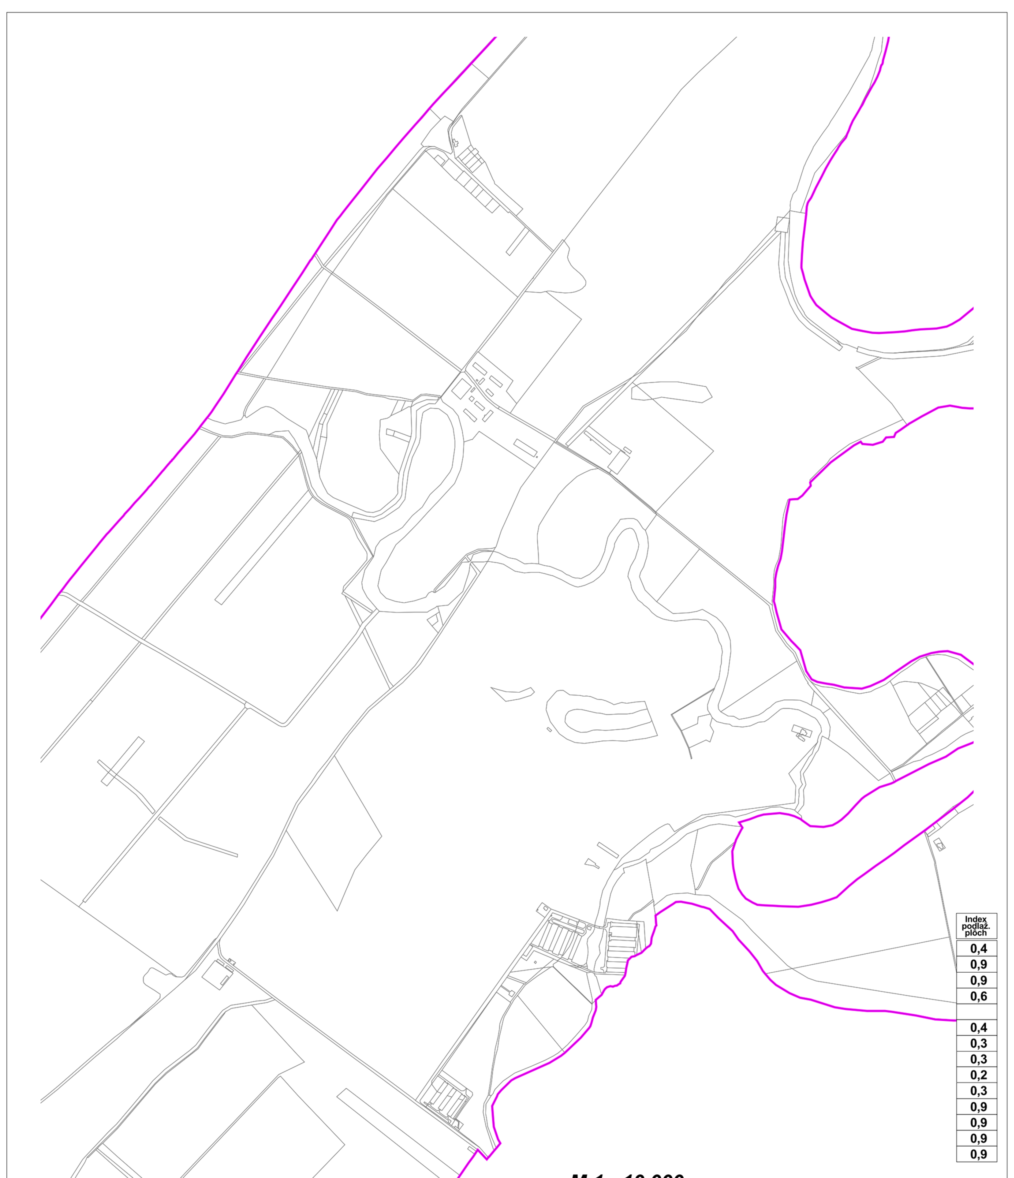

Index podlaž. plôch
0,4
0,9
0,9
0,6
0,4
0,3
0,3
0,2
0,3
0,9
0,9
0,9
0,9

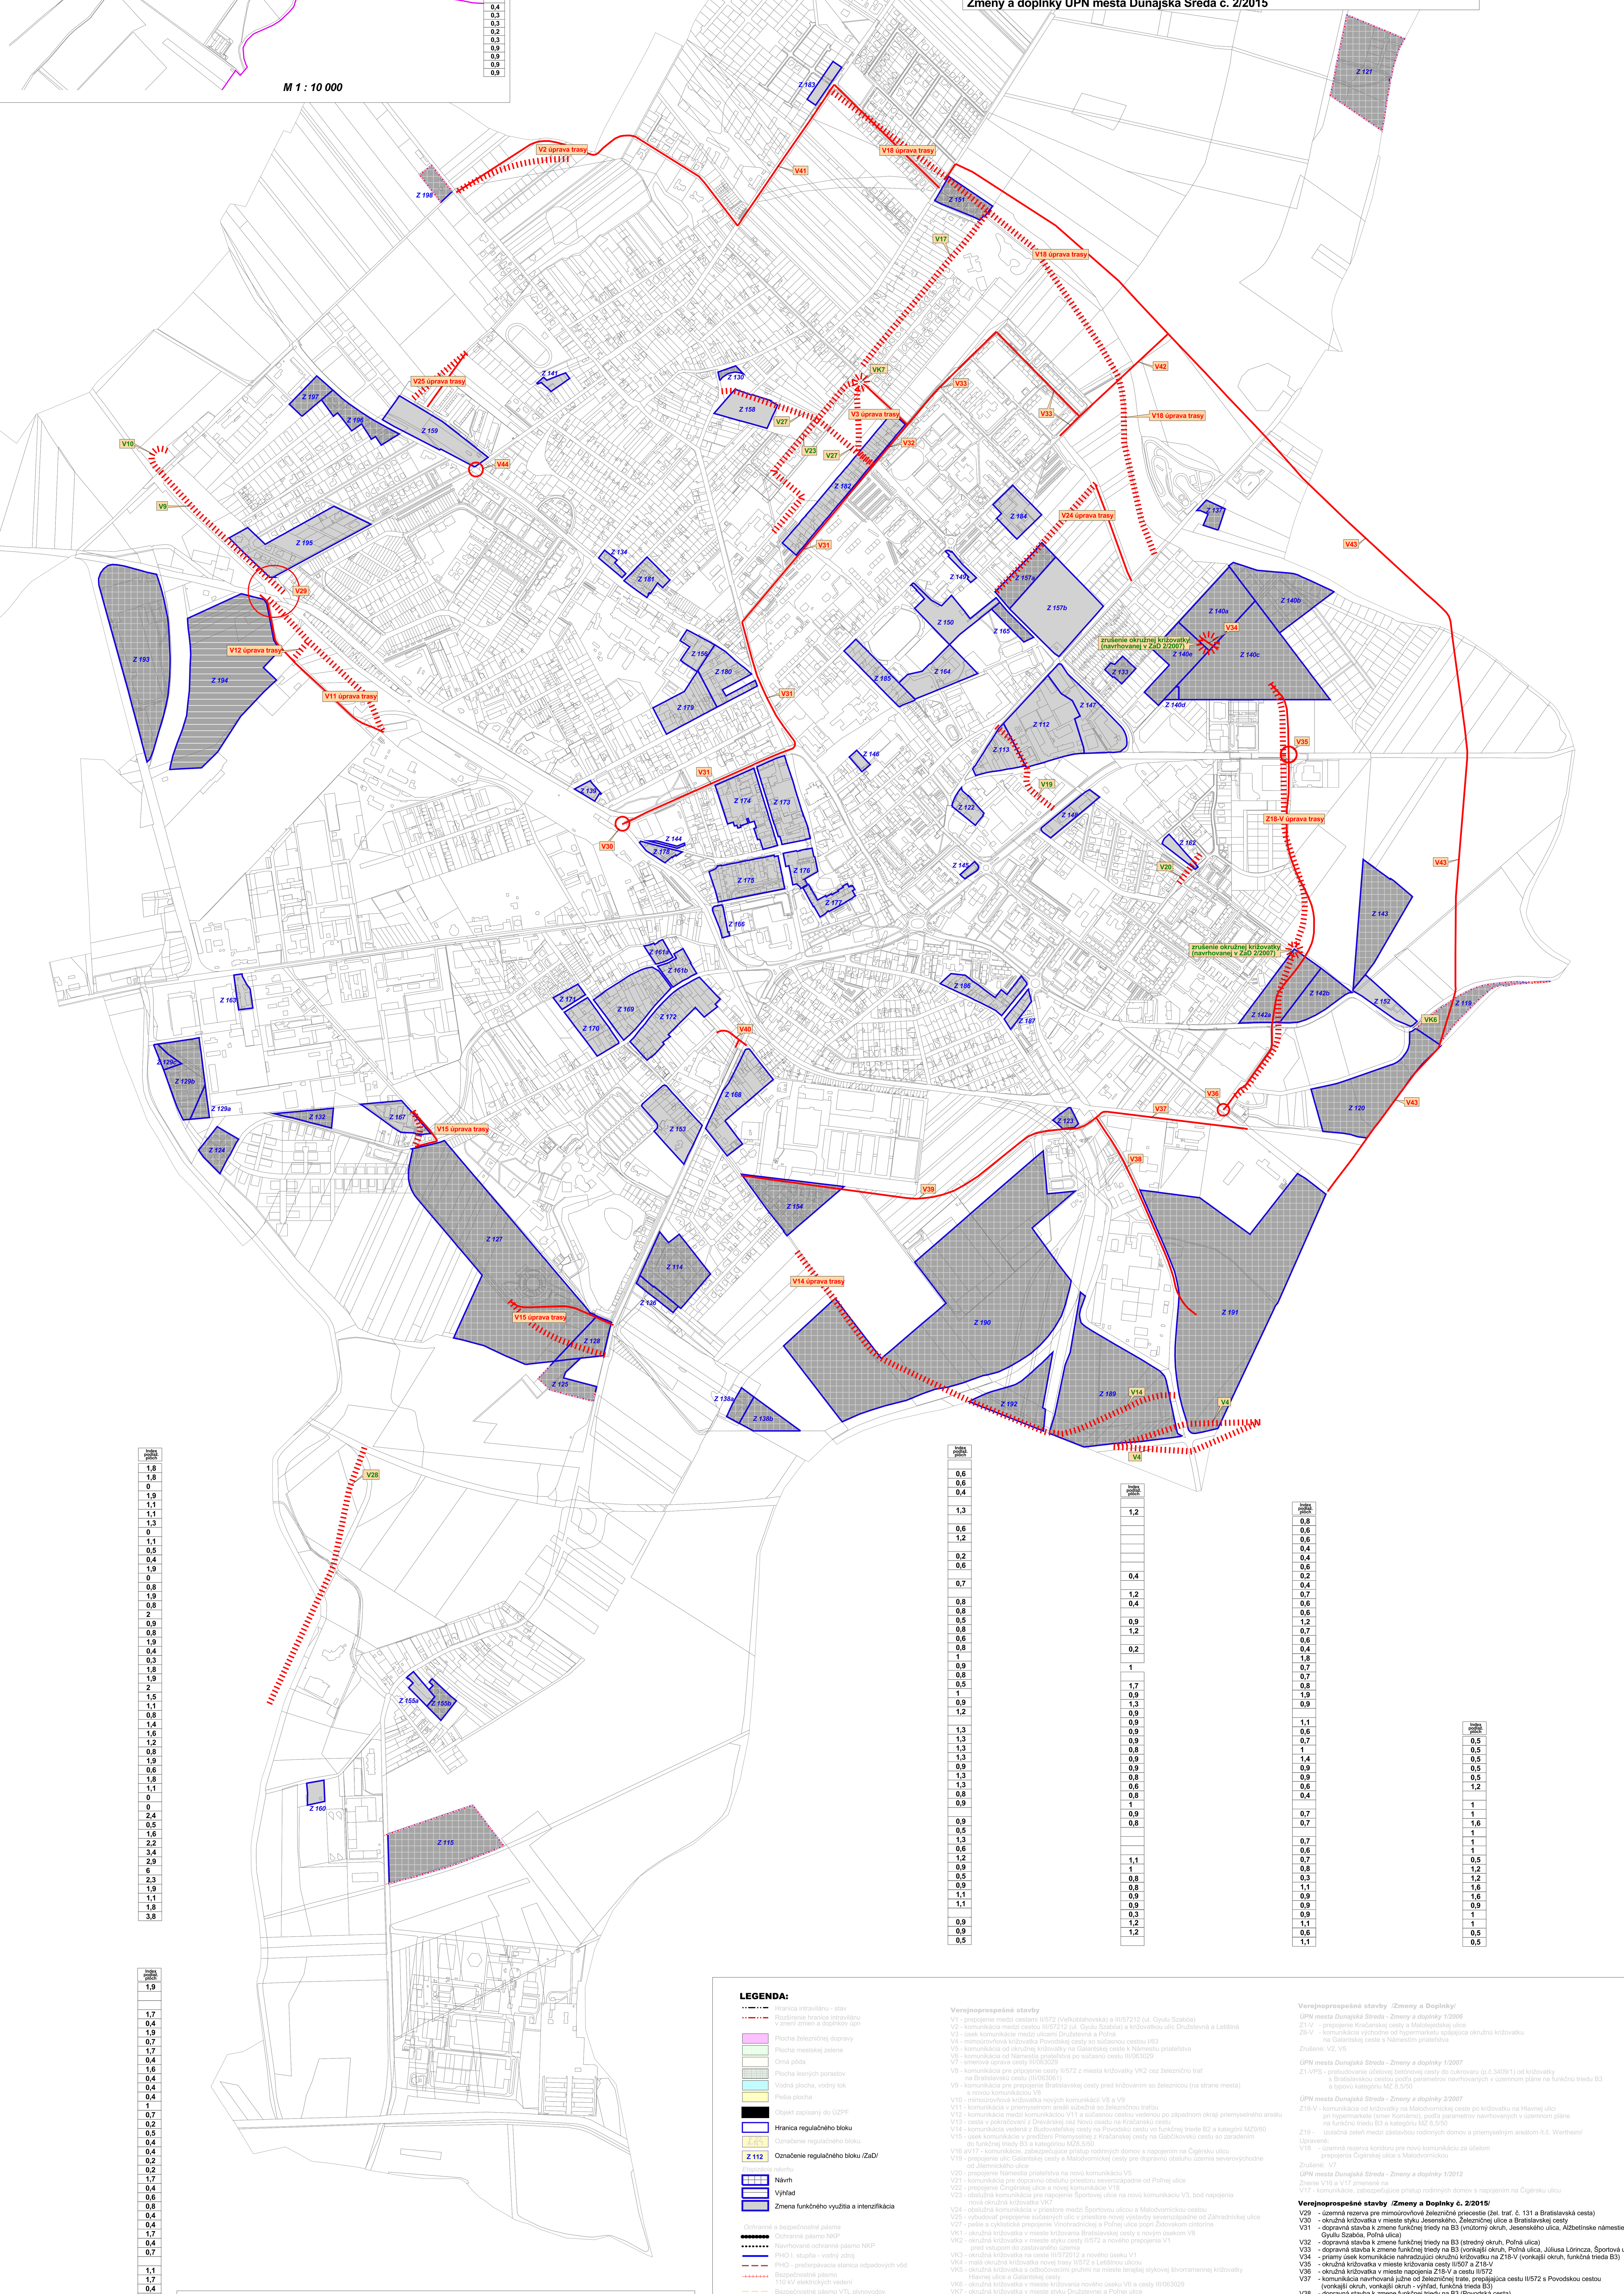

Index podlaž. plôch
1,2
1,1
0,8
1
0,5
1,9
1
1,9
0,9
0,8
1
0,9
1,9
0,9
0,4
1,7
0,6
1
1
0,8
0,8
1,1
0,6
0,9
1,2
0,8
0,2
0,6
0,5
1
0,9
0,5
0,4
0,9
0,9
1,2
0,8
0,6
0,6
0,6
0,6
0,6
0,8
0,3
1,9
0,8
1,8
1,2
1,1
1,2
1
0,9
1,3
0,7
2,4
0,9
1,2
0,4
0,9
1
1,1
0,8
0,8
0,8
0,6
0,8
0,8
0,9
1,1
1,3
1,1
0,8
0,6
1,1
0,6
0,2
0,7
0,5
0,8
1,1
0,3
1,1
1,2
0,8
1,1
0,6
1
1
1
0,5
0,9
1
0,8
0,8
0,6
0,8
0,8
1,5
0,9
0,5
1,3
1,3
1,3
1,3
0,6
1,3
1,3
1,1
0,9
0,9
0,9
1,3
1,3
0,6
0,4
0,6
0,9
0,9
0,6
1,1

Index podlaž. plôch
0,6
1,2
0,6
0,6
0,5
0,6
1,2
0,4
0,6
0,7
0,9
0,4
0,4
0,9
0,6
0,4
0,4
0,4
0,6
0,6
0,6
0,4
0,6
0,6
0,6
0,6
0,9
0,6
0,8
0,5
0,4
0,6
0,9
0,5
0,6
0,5
0,4
1,1
0,5
0,5
0,8
1,1
0,8
1,1
0,8
0,6
1,4
0,6
0,6
0,6
1,5
0,9
1,5
1,5
0,6
0,6
0,9
0,4
0,8
0,8
0,4
1
0,9
0,6
1,2
0,4
0,8
0,8
0,4
0,4
0,5
1,5
1,1
0,9
0,5
1,1
0,6
0,6
1,1
1,1
0,9
0,6
0,8
0,4

Index podlaž. plôch
1,8
1,8
0
1,9
1,1
1,1
1,3
0
1,1
0,5
0,4
1,9
0
0,8
1,9
0,8
2
0,9
0,8
1,9
0,4
0,3
1,8
1,9
2
1,5
1,1
0,8
1,4
1,6
1,2
0,8
1,9
0,6
1,8
1,1
0
0
2,4
0,5
1,6
2,2
3,4
2,9
6
2,3
1,9
1,1
1,8
3,8

Index podlaž. plôch
0,6
0,6
0,4
1,3
0,6
1,2
0,2
0,6
0,7
0,8
0,8
0,5
0,8
0,6
0,8
1
0,9
0,8
0,5
1
0,9
1,2
1,3
1,3
1,3
1,3
0,9
1,3
1,3
0,8
0,9
0,9
0,5
1,3
0,6
1,2
0,9
0,5
0,9
1,1
1,1
0,9
0,9
0,5

Index podlaž. plôch
1,2
0,4
1,2
0,4
0,9
1,2
0,2
1
1,7
0,9
1,3
0,9
0,9
0,9
0,9
0,8
0,9
0,9
0,8
0,6
0,8
1
0,9
0,8
1,1
1
0,8
0,8
0,9
0,9
0,3
1,2
1,2

Index podlaž. plôch
0,8
0,6
0,6
0,4
0,4
0,6
0,2
0,4
0,7
0,6
0,6
1,2
0,7
0,6
0,4
1,8
0,7
0,7
0,8
1,9
0,9
1,1
0,6
0,7
1
1,4
0,9
0,9
0,6
0,4
0,7
0,7
0,7
0,6
0,7
0,8
0,3
1,1
0,9
0,9
0,9
1,1
0,6
1,1

Index podlaž. plôch
0,5
0,5
0,5
0,5
0,5
1,2
1
1
1,6
1
1
1
0,5
1,2
1,2
1,6
1,6
0,9
1
1
0,5
0,5

Index podlaž. plôch
1,9
1,7
0,4
1,9
0,7
1,7
0,4
1,6
0,4
0,4
0,4
1
0,7
0,2
0,5
0,4
0,4
0,2
0,2
1,7
0,4
0,6
0,8
0,4
0,4
1,7
0,4
0,7
1,1
1,7
0,4
0,2
0,6
0,4
0,2
0,4
2,3
0,6
0,5
1,2
0,7
0,4
0,4
1,7
1,7
0,9
0,6
0,6
1,4
0,5

Kód funkčného využitia

BR - PLOCHY ČISTÉHO BÝVANIA - RODINNÉ DOMY
BRM - PLOCHY BÝVANIA MESTSKÉHO TYPU - RODINNÉ DOMY
BB - PLOCHY ČISTÉHO BÝVANIA - BYTOVÉ DOMY
~~BBM - PLOCHY BÝVANIA MESTSKÉHO TYPU - BYTOVÉ DOMY~~
VP - PLOCHY PRIEMYSELNEJ VÝROBY
VPP - PLOCHY POĽNOHOSPODÁRSKEJ VÝROBY
~~PP - PRIEMYSELNÝ PARK~~
PVS - POLYFUNKČNÉ ÚZEMIE VÝROBY A SLUŽIEB
~~PVSI - POLYFUNKČNÉ ÚZEMIE VÝROBY A SLUŽIEB (bariérová architektúra hlukoizolačná)~~
RŠ - PLOCHY ŠPORTOVÝCH A TELOVÝCHOVNÝCH ZARIADENÍ
RA - PLOCHY REKREAČNÝCH AREÁLOV
PM - POLYFUNKČNÉ ÚZEMIE MESTSKÉHO TYPU
POS - POLYFUNKČNÉ ÚZEMIE OBCHODU A SLUŽIEB
BRR - POLYFUNKČNÉ ÚZEMIE BÝVANIE V RODINNÝCH DOMOCH SPOJENÉ S AKTIVITAMI CESTOVNÉHO RUCHU
AVV - PLOCHY AREÁLOV A ZARIADENÍ VEREJNÉHO VYBAVENIA
AVVc - PLOCHY AREÁLOV A ZAR. VEREJ. VYBAV. - cirkevné stavby
ATI - PLOCHY AREÁLOV TECHNICKEJ VYBAVENOSTI A ZARIADENÍ
DP - PLOCHY DOPRAVNÝCH ZARIADENÍ
MZ - PLOCHY ZELENE

Etapa

S - stav
I - intenzifikácia
Z - zmena funkčného využitia
N, NN - návrh, návrh na nových plochách
V - výhľad

Smerná podlažnosť

Udáva maximálny počet podlaží (priemerná výška podlažia je cca 3,5 m).

Index zastavanosti

Vyjadruje maximálnu percentuálnu časť parcely, ktorú je možné zastavať.

Podiel zelene

Udáva minimálne percento zelených a nespevnených plôch regulovanej parcely.

Index podlažných plôch

Vyjadruje pomer medzi celkovou plochou všetkých nadzemných podlaží stavby a plochou pozemku.

LEGENDA:

Hranica intravilánu - stav
Rozšírenie hranice intravilánu v znení zmien a doplnkov úpn
Plocha železničnej dopravy
Plocha mestskej zelene
Orná pôda
Plocha lesných porastov
Vodná plocha, vodný tok
Pešia plocha
Objekt zapísaný do ÚZPF
Hranica regulačného bloku
Označenie regulačného bloku
Z 112 Označenie regulačného bloku /ZaD/

Etapizácia návrhu

Návrh
Výhľad
Zmena funkčného využitia a intenzifikácia

Ochranné a bezpečnostné pásma

Ochranné pásmo NKP
Navrhované ochranné pásmo NKP
PHO I. stupňa - vodný zdroj
PHO - prečerpávacia stanica odpadových vôd
Bezpečnostné pásmo 110 kV elektrických vedení
Bezpečnostné pásmo VTL plynovodov
Ochranné pásmo železnice
Národná prírodná rezervácia
Chránený strom

Verejnoprospešné stavby

Verejnoprospešná stavba - líniová
Verejnoprospešná stavba - bodová
Označenie verejnoprospešnej stavby /ÚPN O/
Z6-V Označenie verejnoprospešnej stavby /ZaD/
V 7 Označenie verejnoprospešnej stavby - zrušená
Verejnoprospešná stavba - na zrušenie

Verejnoprospešné stavby

V1 - prepojenie medzi cestami II/572 (Veľkoblahovská) a III/57212 (ul. Gyulu Szabóa)
V2 - komunikácia medzi cestou III/57212 (ul. Gyulu Szabóa) a križovatkou ulíc Družstevná a Letištná
V3 - úsek komunikácie medzi ulicami Družstevná a Poľná
V4 - mimoúrovňová križovatka Povodskej cesty so súčasnou cestou I/63
V5 - komunikácia od okružnej križovatky na Galantskej ceste k Námestiu priateľstva
V6 - komunikácia od Námestia priateľstva po súčasnú cestu III/063029
V7 - smerová úprava cesty III/063029
V8 - komunikácia pre pripojenie cesty II/572 z miesta križovatky VK2 cez železničnú trať na Bratislavskú cestu (III/063061)
V9 - komunikácia pre prepojenie Bratislavskej cesty pred križovaním so železnicou (na strane mesta) s novou komunikáciou V8
V10 - mimoúrovňová križovatka nových komunikácií V8 a V9
V11 - komunikácia v priemyselnom areáli súbežná so železničnou traťou
V12 - komunikácia medzi komunikáciou V11 a súčasnou cestou vedenou po západnom okraji priemyselného areálu
V13 - cesta v pokračovaní z Drevárskej cez Novú osadu na Kračanskú cestu
V14 - komunikácia vedená z Budovateľskej cesty na Povodskú cestu vo funkčnej triede B2 a kategórii MZ9/60
V15 - úsek komunikácie v predĺžení Priemyselnej z Kračanskej cesty na Gabčíkovskú cestu so zaradením do funkčnej triedy B3 a kategóriou MZ8,5/50
V16 aV17 - komunikácie, zabezpečujúce prístup rodinných domov s napojením na Čigérsku ulicu
V19 - prepojenie ulíc Galantskej cesty a Malodvorníckej cesty pre dopravnú obsluhu územia severovýchodne od Jilemnického ulice
V20 - prepojenie Námestia priateľstva na novú komunikáciu V5
V21 - komunikácia pre dopravnú obsluhu priestoru severozápadne od Poľnej ulice
V22 - prepojenie Čingérskej ulice a novej komunikácie V18
V23 - obslužná komunikácia pre napojenie Športovej ulice na novú komunikáciu V3, bod napojenia nová okružná križovatka VK7
V24 - obslužná komunikácia v priestore medzi Športovou ulicou a Malodvorníckou cestou
V25 - vybudovať prepojenie súčasných ulíc v priestore novej výstavby severozápadne od Záhradníckej ulice
V27 - pešie a cyklistické prepojenie Vinohradníckej a Poľnej ulice popri Židovskom cintoríne
VK1 - okružná križovatka v mieste križovania Bratislavskej cesty s novým úsekom V8
VK2 - okružná križovatka v mieste styku cesty II/572 a nového prepojenia V1 pred vstupom do zastavaného územia
VK3 - okružná križovatka na ceste III/572012 a nového úseku V1
VK4 - malá okružná križovatka novej trasy II/572 s Letištnou ulicou
VK5 - okružná križovatka s odbočovacími pruhmi na mieste terajšej stykovej štvorramennej križovatky Hlavnej ulice a Galantskej cesty
VK6 - okružná križovatka v mieste križovania nového úseku V6 a cesty III/063029
VK7 - okružná križovatka v mieste styku Družstevnej a Poľnej ulice
VK8 - úprava križovatky ulíc Letištná, Záhradnícka a Gyula Szabóa

Verejnoprospešné stavby verejnej zelene

D-N 19 - izolačná zeleň medzi priemyselnými areálmi na Kračanskej ulici a kúpaliskom
D-N 20 - izolačná zeleň medzi priemyselnými areálmi na Kračanskej ulici a kúpaliskom
D-N 21 - izolačná zeleň medzi priemyselnými areálmi na Priemyselnej ulici a kúpaliskom
F 9 - parkovo upravená zeleň pri Židovskom cintoríne
F-N 22 - izolačná zeleň medzi zástavbou rodinných domov a priemyselným areálom Europack
G-N 10 - pás izolačnej zelene pri Hypernove
G-N 27 - rozšírenie mestského cintorína

Územná rezerva na zabezpečenie výhľadových potrieb rozvoja mesta

V18 - územná rezerva koridoru pre novú komunikáciu za účelom prepojenia Čigérskej ulice s Malodvorníckou a Galantskou cestou
V26 - územná rezerva koridoru na vybudovanie VTL plynovodu vrátane bezpečnostného pásma
V28 - územná rezerva pre vybudovanie mimoúrovňovej rižovatky ciest I/63 a preložky II/507
VK9 - územná rezerva pre vybudovanie regulačnej stanice VTL/STL vrátane bezpečnostného pásma
C-N 14 - územná rezerva na zriadenie mestského parku pri kúpalisku
C-N 24 - územná rezerva na zriadenie mestského parku pri kúpalisku

Verejnoprospešné stavby /Zmeny a Doplnky/

ÚPN mesta Dunajská Streda - Zmeny a doplnky 1/2006

Z1-V - prepojenie Kračanskej cesty a Malotejedskej ulice
Z6-V - komunikácia východne od hypermarketu spájajúca okružnú križovatku na Galantskej ceste s Námestím priateľstva
Zrušené: V2, V5

ÚPN mesta Dunajská Streda - Zmeny a doplnky 1/2007

Z1-VPS - prebudovanie účelovej betónovej cesty do cukrovaru (p.č.3409/1) od križovatky s Bratislavskou cestou podľa parametrov navrhovaných v územnom pláne na funkčnú triedu B3 a typovú kategóriu MZ 8,5/50

ÚPN mesta Dunajská Streda - Zmeny a doplnky 2/2007

Z18-V - komunikácia od križovatky na Malodvorníckej ceste po križovatku na Hlavnej ulici pri hypermarkete (smer Komárno), podľa parametrov navrhovaných v územnom pláne na funkčnú triedu B3 a kategóriu MZ 8,5/50
Z19 - izolačná zeleň medzi zástavbou rodinných domov a priemyselným areálom /t.č. Wertheim/
Upravené:
V18 - územná rezerva koridoru pre novú komunikáciu za účelom prepojenia Čigérskej ulice s Malodvorníckou
Zrušené: V7

ÚPN mesta Dunajská Streda - Zmeny a doplnky 1/2012

Znenie V16 a V17 zmenené na
V17 - komunikácie, zabezpečujúce prístup rodinných domov s napojením na Čigérsku ulicu

Verejnoprospešné stavby /Zmeny a Doplnky č. 2/2015/

V29 - územná rezerva pre mimoúrovňové železničné priecestie (žel. trať. č. 131 a Bratislavská cesta)
V30 - okružná križovatka v mieste styku Jesenského, Železničnej ulice a Bratislavskej cesty
V31 - dopravná stavba k zmene funkčnej triedy na B3 (vnútorný okruh, Jesenského ulica, Alžbetínske námestie, Gyullu Szabóa, Poľná ulica)
V32 - dopravná stavba k zmene funkčnej triedy na B3 (stredný okruh, Poľná ulica)
V33 - dopravná stavba k zmene funkčnej triedy na B3 (vonkajší okruh, Poľná ulica, Júliusa Lőrincza, Športová ulica)
V34 - priamy úsek komunikácie nahradzujúci okružnú križovatku na Z18-V (vonkajší okruh, funkčná trieda B3)
V35 - okružná križovatka v mieste križovania cesty II/507 a Z18-V
V36 - okružná križovatka v mieste napojenia Z18-V a cestu II/572
V37 - komunikácia navrhovaná južne od železničnej trate, prepájajúca cestu II/572 s Povodskou cestou (vonkajší okruh, vonkajší okruh - výhľad, funkčná trieda B3)
V38 - dopravná stavba k zmene funkčnej triedy na B3 (Povodská cesta)
V39 - komunikácia prepájajúca Budovateľskú ulicu s Povodskou cestou (vonkajší okruh, vonkajší okruh - výhľad, funkčná trieda B3)
V40 - komunikácia prepájajúca Orechovú ulicu s Gabčíkovskou cestou
V41 - dopravná stavba k zmene funkčnej triedy na B2 (vonkajší okruh - výhľad, Letištná ulica)
V42 - komunikácia prepájajúca Športovú ulicu s vonkajším okruhom - výhľad (funkčná trieda B3)
V43 - výhľadová komunikácia v pokračovaní upravenej trasy komunikácie V18 (vonkajší okruh - výhľad, funkčná trieda B2)
V44 - okružná križovatka v mieste križovania Veľkoblahovskej cesty a Záhradníckej ulice

Úprava:
V2 - úprava trasovania navrhovanej komunikácie (vonkajší okruh - výhľad, funkčná trieda B2)
V3 - úprava trasovania a zmena kategórie komunikácie na B2 (stredný a vonkajší okruh)
V11 - úprava trasovania narvrhovanej komunikácie (vonkajší okruh, funkčná trieda B3)
V12 - zrušené v severnej časti od pôvodne navrhovanej komunikácie (V11) až po jej nové trasovanie (V11)
V14 - severná časť verejnoprospešnej stavby V14 až po existujúcu zástavbu ostáva nezmenená, južná časť sa ruší
V15 - úprava trasovania v severnej a južnej časti komunikácie (vonkajší okruh - výhľad, funkčná trieda B3)
V18 - úprava trasovania navrhovanej komunikácie (vonkajší okruh - výhšad, funkčná trieda B2)
V24 - úprava komunikácie, južná vetva premiestnená v novej trase, zmena funkčnej triedy na B3 (vonkajší okruh)
V25 - úprava trasovania navrhovanej komunikácie (fukčná trieda C2)
Z18-V - úprava trasovania navrhovanej komunikácie (vonkajší okruh, funkčná trieda B3)

Zrušené: - V4, V9, V10, V17, V19, V20, V23, V27, V28
- VK6, VK7
- okružná križovatka (navrhovaná v ÚPN-O mesta Dunajská Streda - ZaD 2/2007) na križovaní komunikácií V6 a Z18-V
- okružná križovatka (navrhovaná v ÚPN-O mesta Dunajská Streda - ZaD 2/2007) na komunikácii Z18-V